
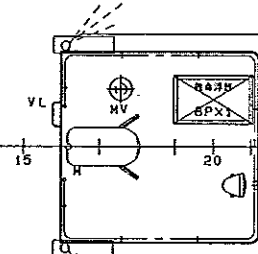
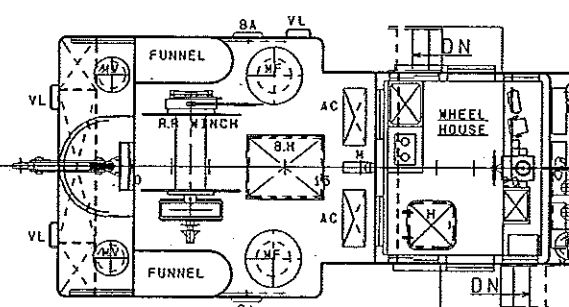
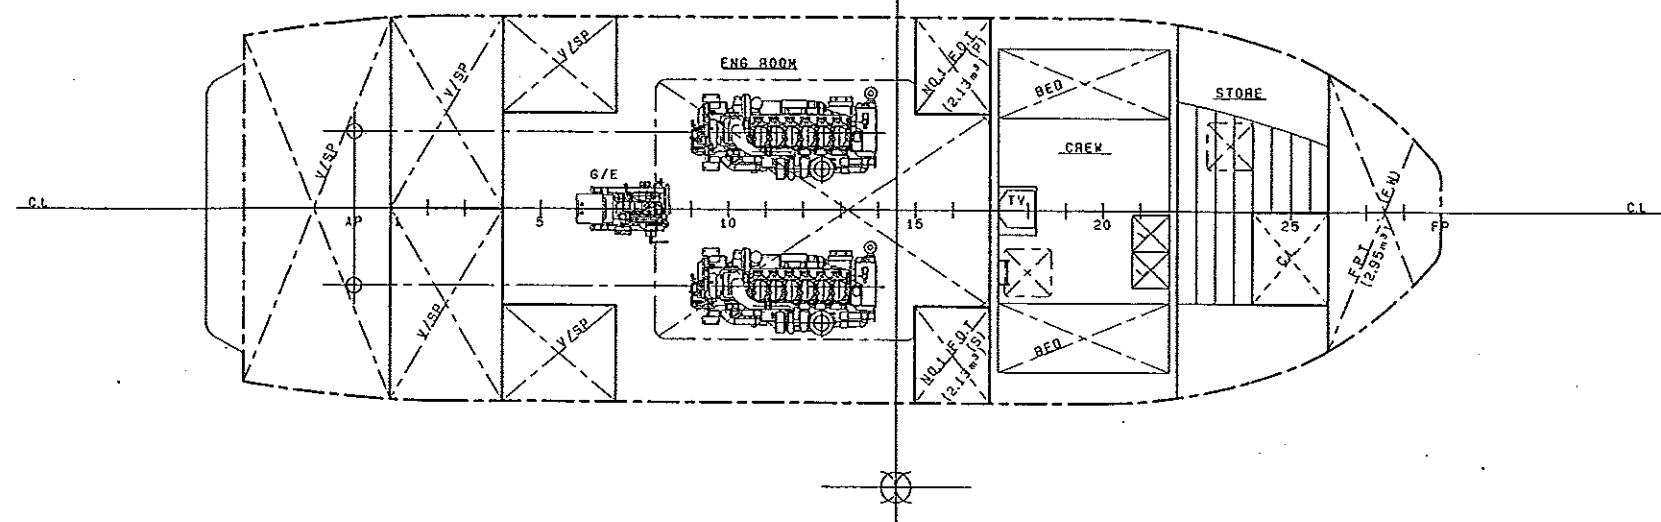
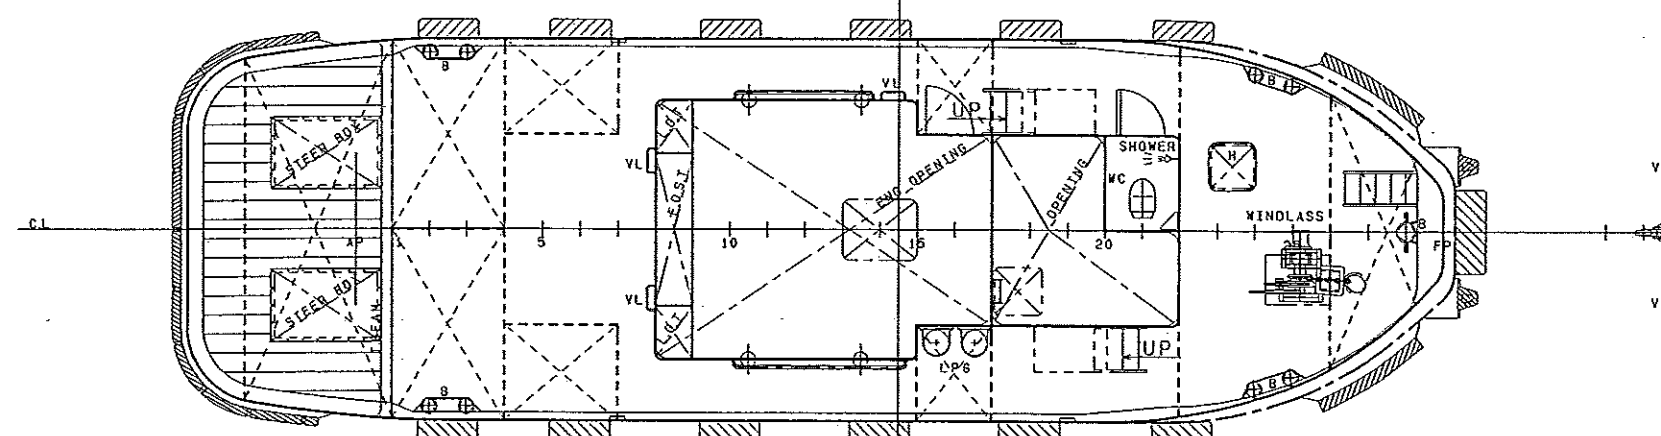


図面来歴

平成17年11月 2日
見取図として作成
平成17年11月14日 一部改正
平成18年 1月20日 一部改正
平成18年 2月13日 一部改正
平成18年 2月22日 一部改正
平成18年 3月 8日 一部改正
平成18年 3月23日
納入用として作成
平成18年 7月 4日
完成図として製図

PRINCIPAL DIMENSIONS

LENGTH (O.A) 16.900
LENGTH (P.P) 14.500
BREADTH (MLD) 5.000
DEPTH (MLD) 1.900
DRAFT (DES) 1.300
G.T 191
MAIN ENGINE DIESEL 559kW (760PS) X2
SPEED (TRIAL MAX) 10.9KT
COMPLEMENT 2P
OTHERS 6P
CLASS JCI
NAVIGATION AREA COASTING AREA

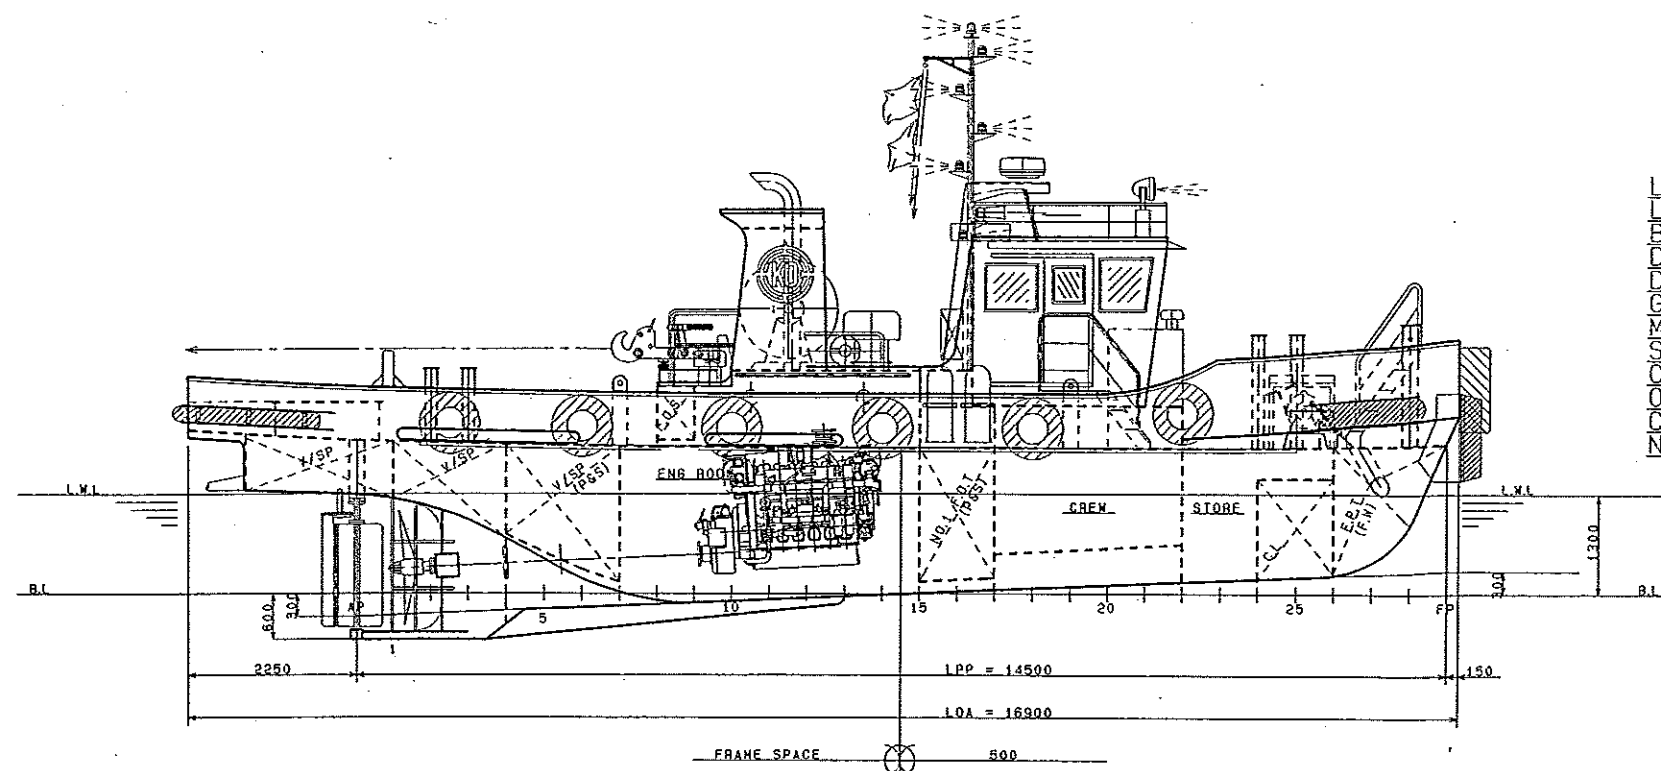

船名 春日
SN0591
東京都品川区南品川1-3-9
株式会社大滝工務店 殿
G.T 19噸型
鋼製 曳船

一般配置図

尺 度 1/100
福山市鞆町後地1717
本瓦造船株式会社
関係者印
担 当
製(写)図 T.Yoshino
製図年月日 平成18年 1月20日
出図年月日 平成18年 1月20日
図面番号 H-020

完成図