
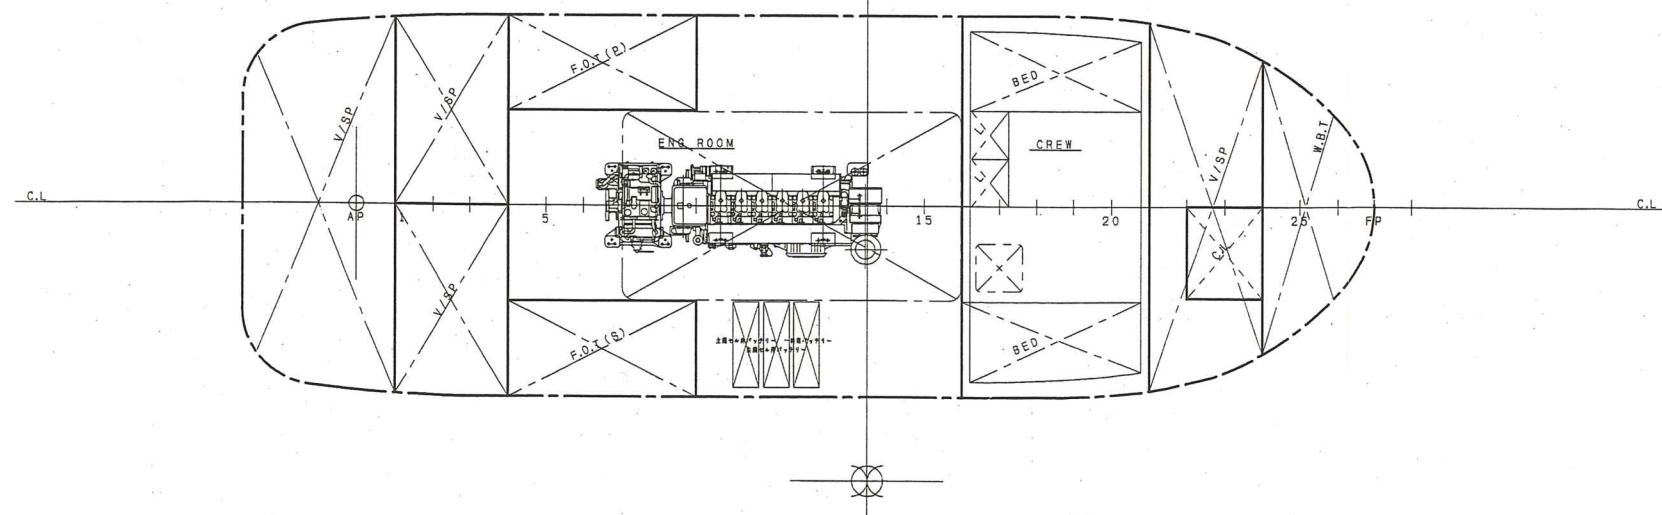
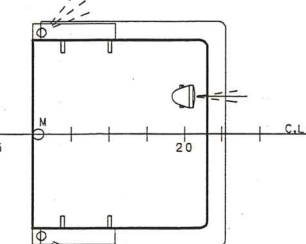
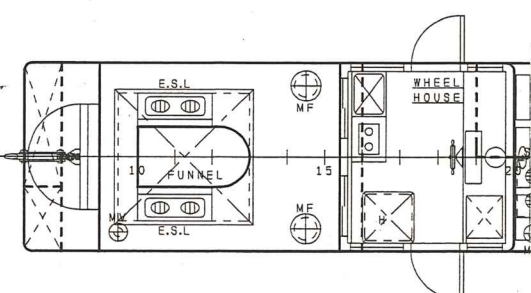
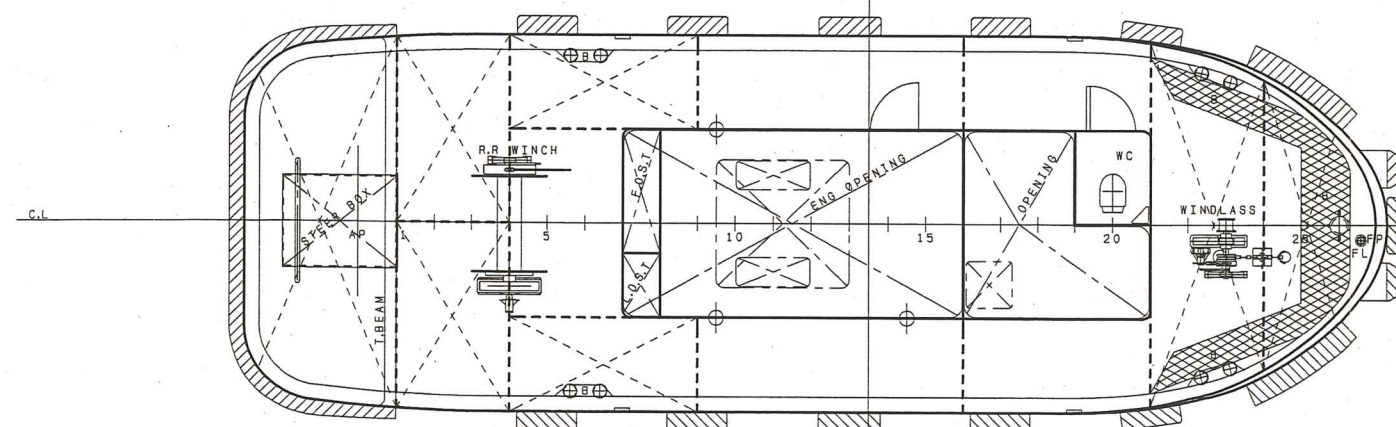


図面来歴

平成12年5月8日SN0.513
建造用として作成

- 1) H12.7. 4一部改正
- 2) H12.7.28一部改正
- 3) H12.10.6完成図

PRINCIPAL DIMENSIONS	
LENGTH (O.A)	15.150
LENGTH (P.P)	13.500
BREADTH (MLD)	5.000
DEPTH (MLD)	2.000
DRAFT (DES)	1.400
G.T	19T
MAIN ENGINE	1000PSX1
SPEED (TRIAL MAX)	9.5KT
COMPLEMENT	2P
OTHERS	6P
CLASS	JCI
NAVIGATION AREA	COASTING AREA

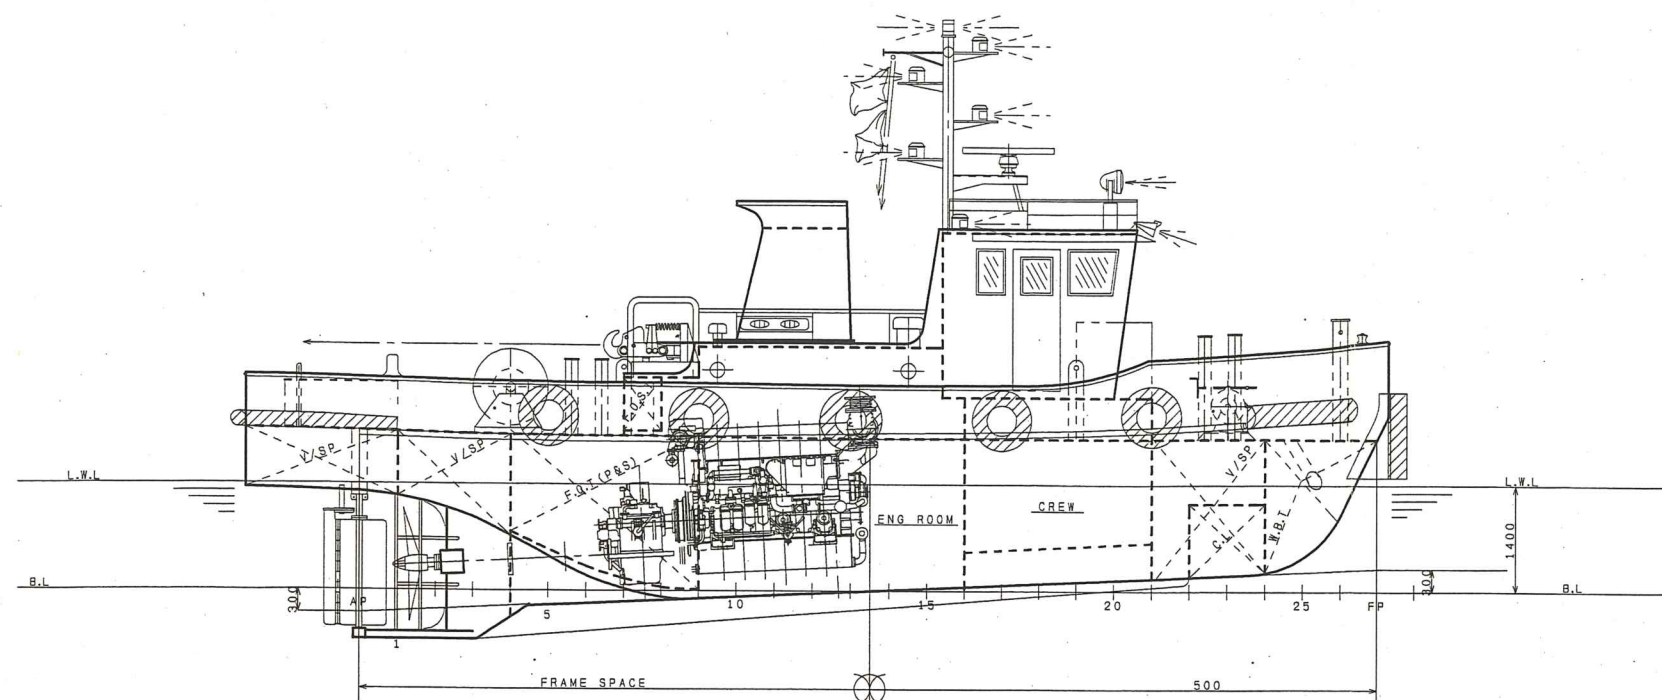

完成図

船名	常磐丸
SN0.513	
東京都品川区南品川1-3-9	
株式会社大滝工務店 殿	
G.T 19 噸型	
鋼製 曳船	
一般配置図	
尺 度	1/100
福山市鞆町後地1717 本瓦造船株式会社	
関係者印	
担 当	
製(写)図	H.Okimoto
製図年月日	平成12年 5月 8日
出図年月日	平成12年 5月 8日
図面番号	H-020