



PRINCIPAL DIMENSIONS

LENGTH (P.P.)	30.00
BREADTH (M.L.D.)	11.00
DEPTH (M.L.D.)	2.50
CRANE	F&G 716

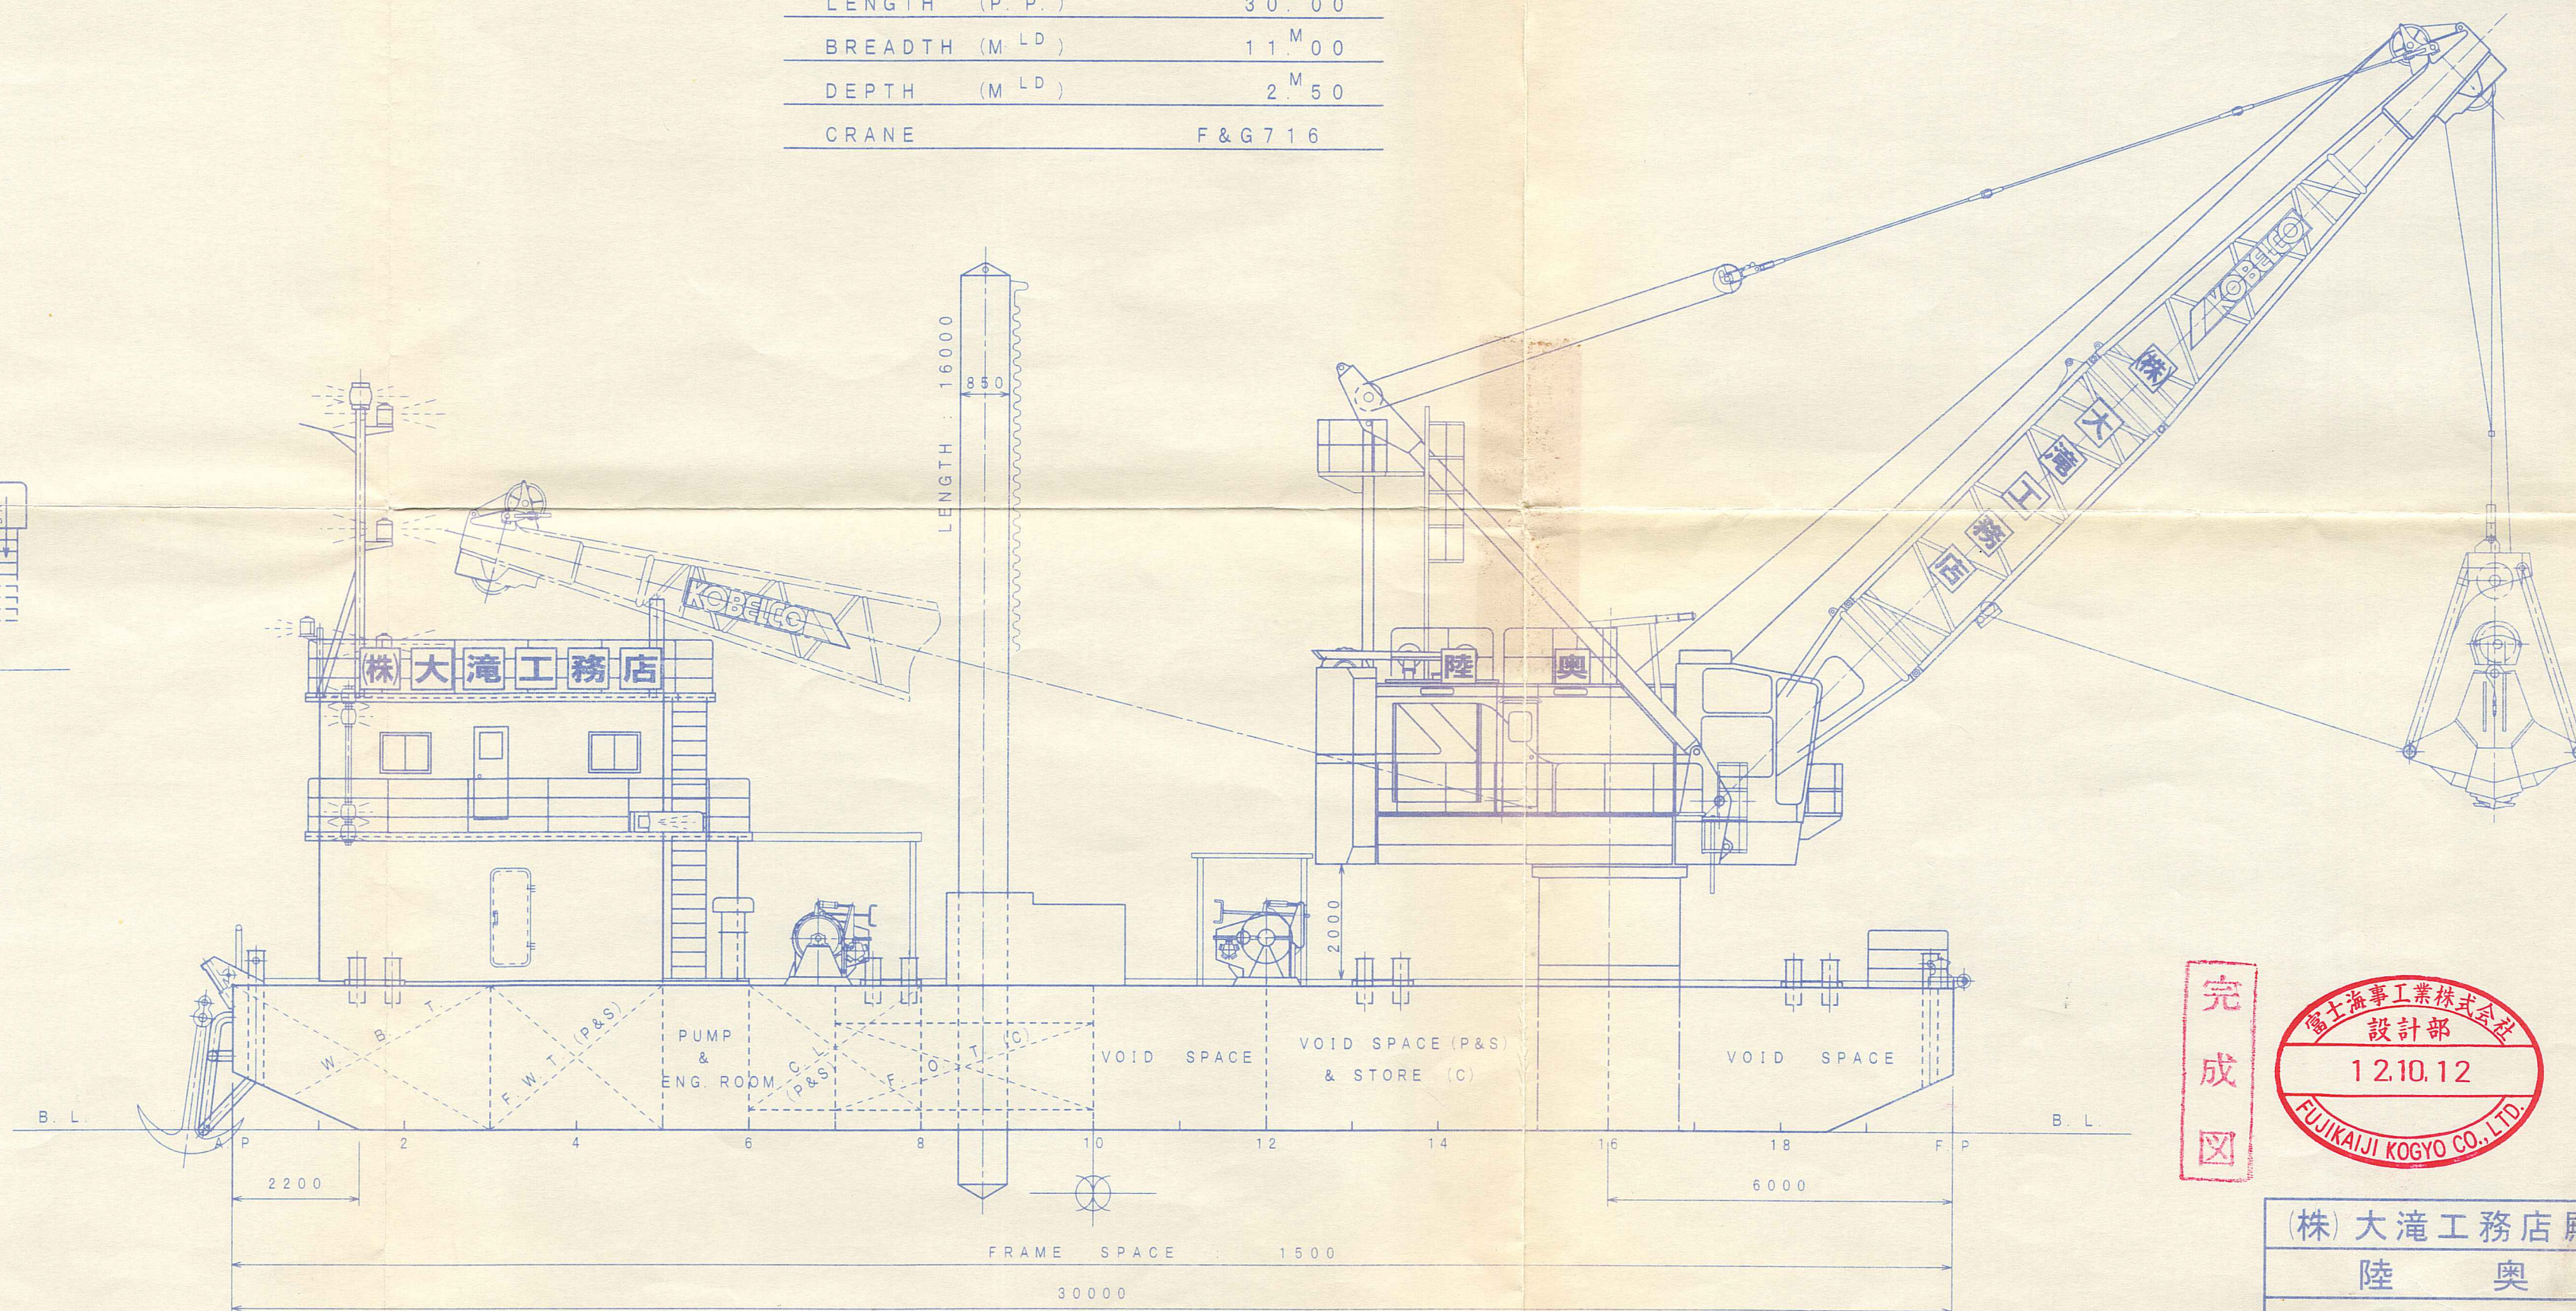

完成図

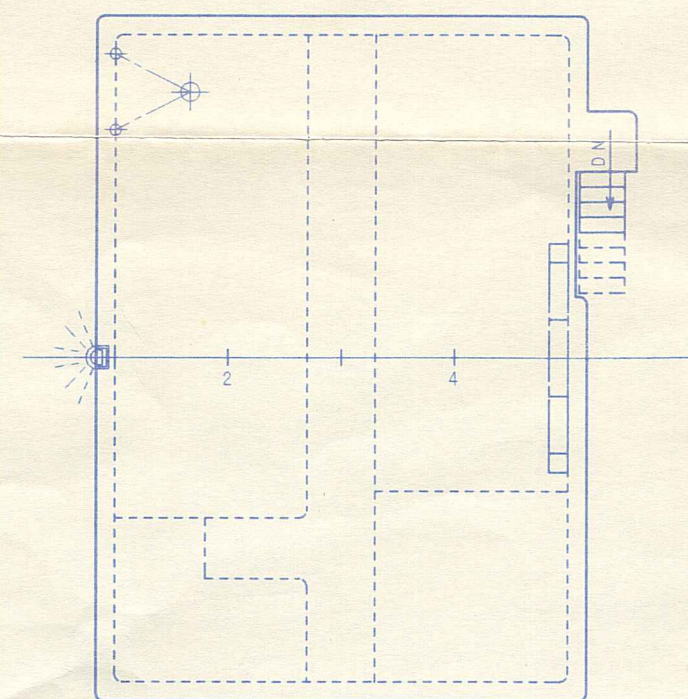

(株) 大滝工務店 殿
陸 奥

F&G 716 搭載
3M³ 型 浚渫船

一般配置図

尺 度 1/100

相生市相生5377番地の8
富士海工工業株式会社
TEL 0791-23-3878

担 任	
設 計	
調整月日	
出図月日	12-9-30
図面番号	
工事番号	S. No 333

